

Tulce, dnia 19.04.2010

## OŚWIADCZENIE

Ja (My)\*, niżej podpisany/a (i)\*

I.p.	Imię i nazwisko	Seria i nr dowodu osobistego	Adres zamieszkania
1.	Trencus BRODZIK	AFX 209043	Szamotoły Krasickiego 24
2.			
3.			
4.			

oświadczam(~~am~~), że posiadam(~~am~~) prawo do dysponowania nieruchomością położoną w  
TULCACH gmina KLESZCZEWO, przy ul. Gospodarczej 4/3  
oznaczoną w ewidencji gruntów i budynków jako działka(i) nr 108/13  
dla której(ych) prowadzona jest księga wieczysta nr ..... wynikające z tytułu:  
własności (współwłasności), użytkowania wieczystego, trwałego zarządu\* lub  
wynikające z następujących dokumentów potwierdzających powyższe prawo do dysponowania nieruchomością na cele  
budowlane .....

W związku planowaną budową na terenie ww. działki(kach) przyłącza kanalizacji sanitarnej wraz z pierwszą studzienką  
rewizyjną, wyrażam(y) zgodę / nie wyrażam(y) zgody\* na:

- lokalizację przyłącza przedstawioną przez projektanta na załączonej mapie/szkicu nr 4 ..... oraz  
budowę a w tym wykonanie robót ziemnych,
- umożliwienie dostępu do w/w przyłącza, celem wykonania czynności eksploatacyjnych oraz zachowania wzdłuż  
przyłącza strefy ochronnej o szerokości min. 1,0m w każdą stronę (licząc od skraju przewodu) wolnej od zabudowy  
stałej, tymczasowej i nasadzeń wysokich.

Zobowiązuję(my) się:


- podłączyć instalację kanalizacji sanitarnej z budynków zlokalizowanych na terenie mojej(naszej) działki oraz zawrzeć umowę na zrzut  
ścieków z Zakładem Komunalnym w Kleszczewie,
- nie wprowadzać do kanalizacji sanitarnej ścieków deszczowych,
- w przypadku zbycia działki - informować o niniejszym oświadczeniu i ograniczeniach z niego wynikających przyszłego nabywcę  
działki.
- zamontować własnym staraniem i na własny koszt urządzenie przeciwwzalewowe, z przeznaczeniem dla ścieków sanitarnych,  
zabezpieczające przed zalaniem pomieszczenia(ń), w których przybory zamontowane są poniżej poziomu terenu (w piwnicy) – dla  
budynków podpiwniczonych.

Czytelne podpisy:

1. Trencus Brodzik
2. ....
3. ....
4. ....

\* niepotrzebne skreślić

FRAGMENT MAPY ZASADNICZEJ  
SKALA 1:500

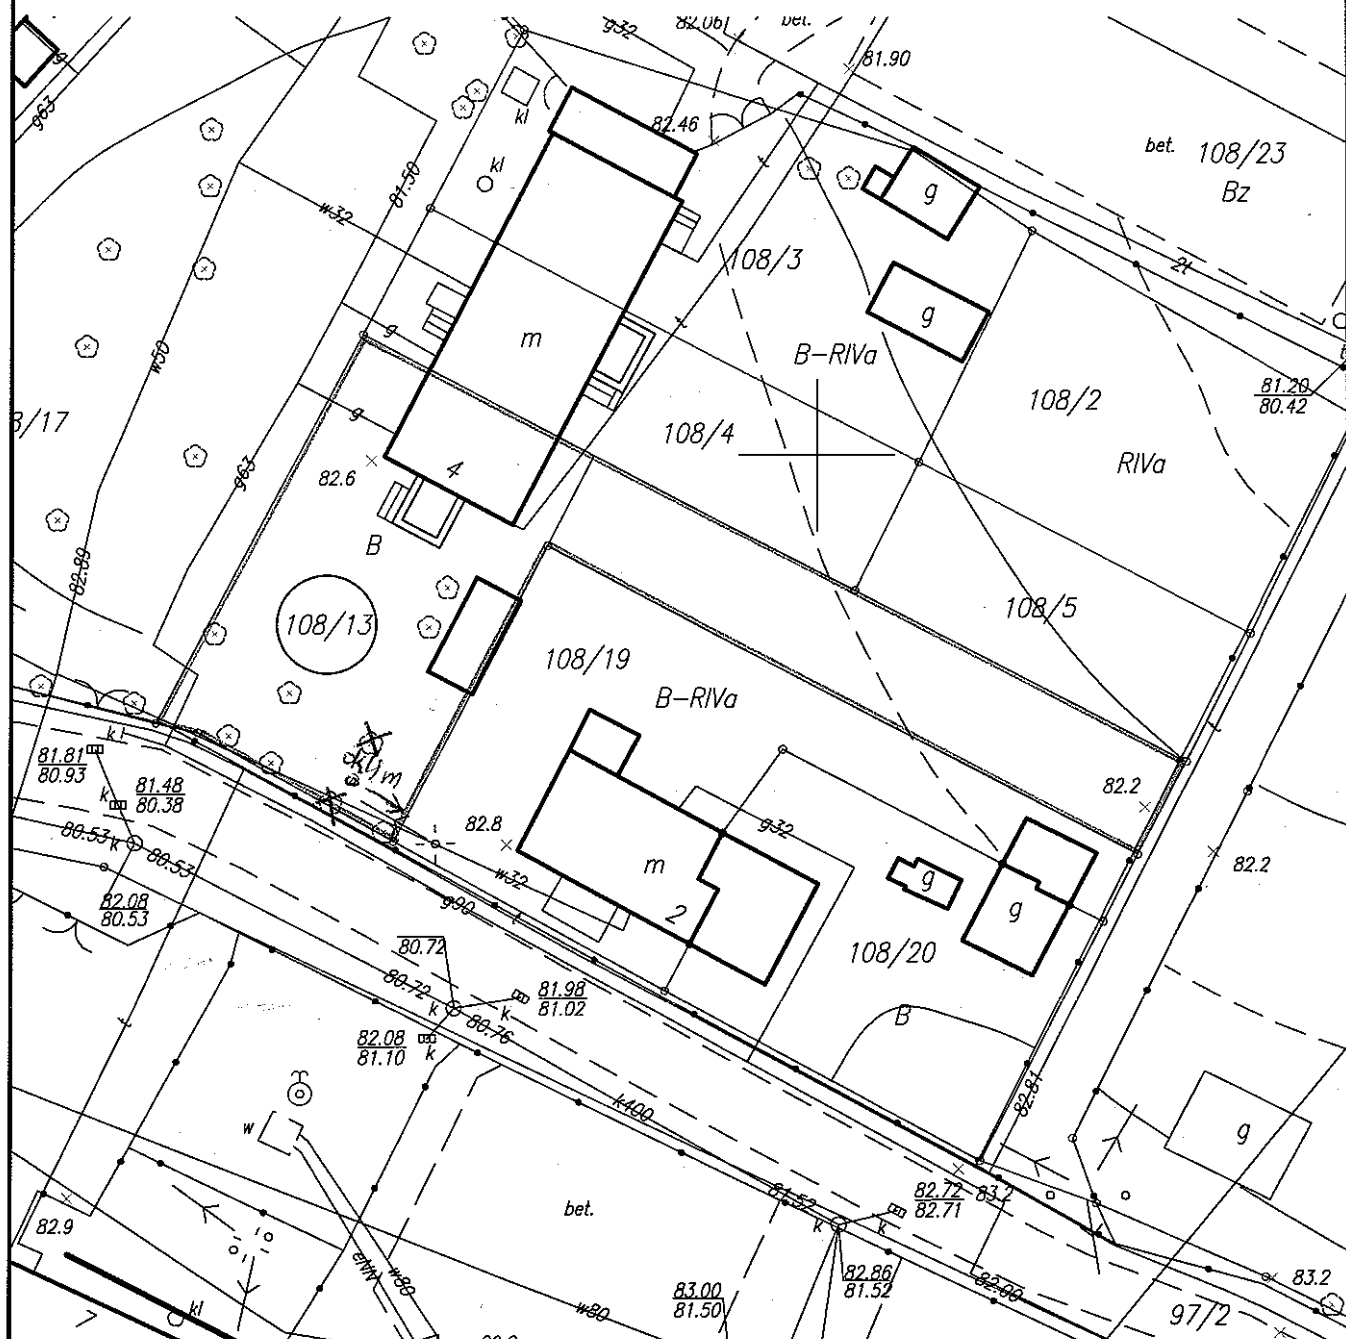

Tulce, dnia 10.05.10r.

Uzgodniono lokalizację projektowanego przyłącza kanalizacji sanitarnej wraz z pierwszą studzienką rewizyjną - zgodnie z niniejszą mapą.

Ireneusz Brodzik

(czytelnie imię i nazwisko)

I. Brodzik

(podpis)

(czytelnie imię i nazwisko)

(podpis)

(czytelnie imię i nazwisko)

(podpis)

(czytelnie imię i nazwisko)

(podpis)

MAPA NR 4